



LEGENDA	
	VLUCHTWEG
	UITGANG
	NOODVERLICHTING
	BRANDSLANGHASPEL
	HANDBLUSSER
	ELEKTRA AFSLUITER
	WATER AFSLUITER
	GAS AFSLUITER
	BRANDRISICO DEUR NEDER 30
	BRANDRISICO DEUR HOEDER 30
	ZELFSLUITENDE DEUR
	ONTRUWINGSSALARMI
	BRANDMELDOENTRALE
	AUTOMATISCHE ROOKMELDER
	HANDELMELDER
	deurmaat deur in mm
	DEUR ZONDER SLEUTEL OF LOS HULPMIDDEL TE OPENEN

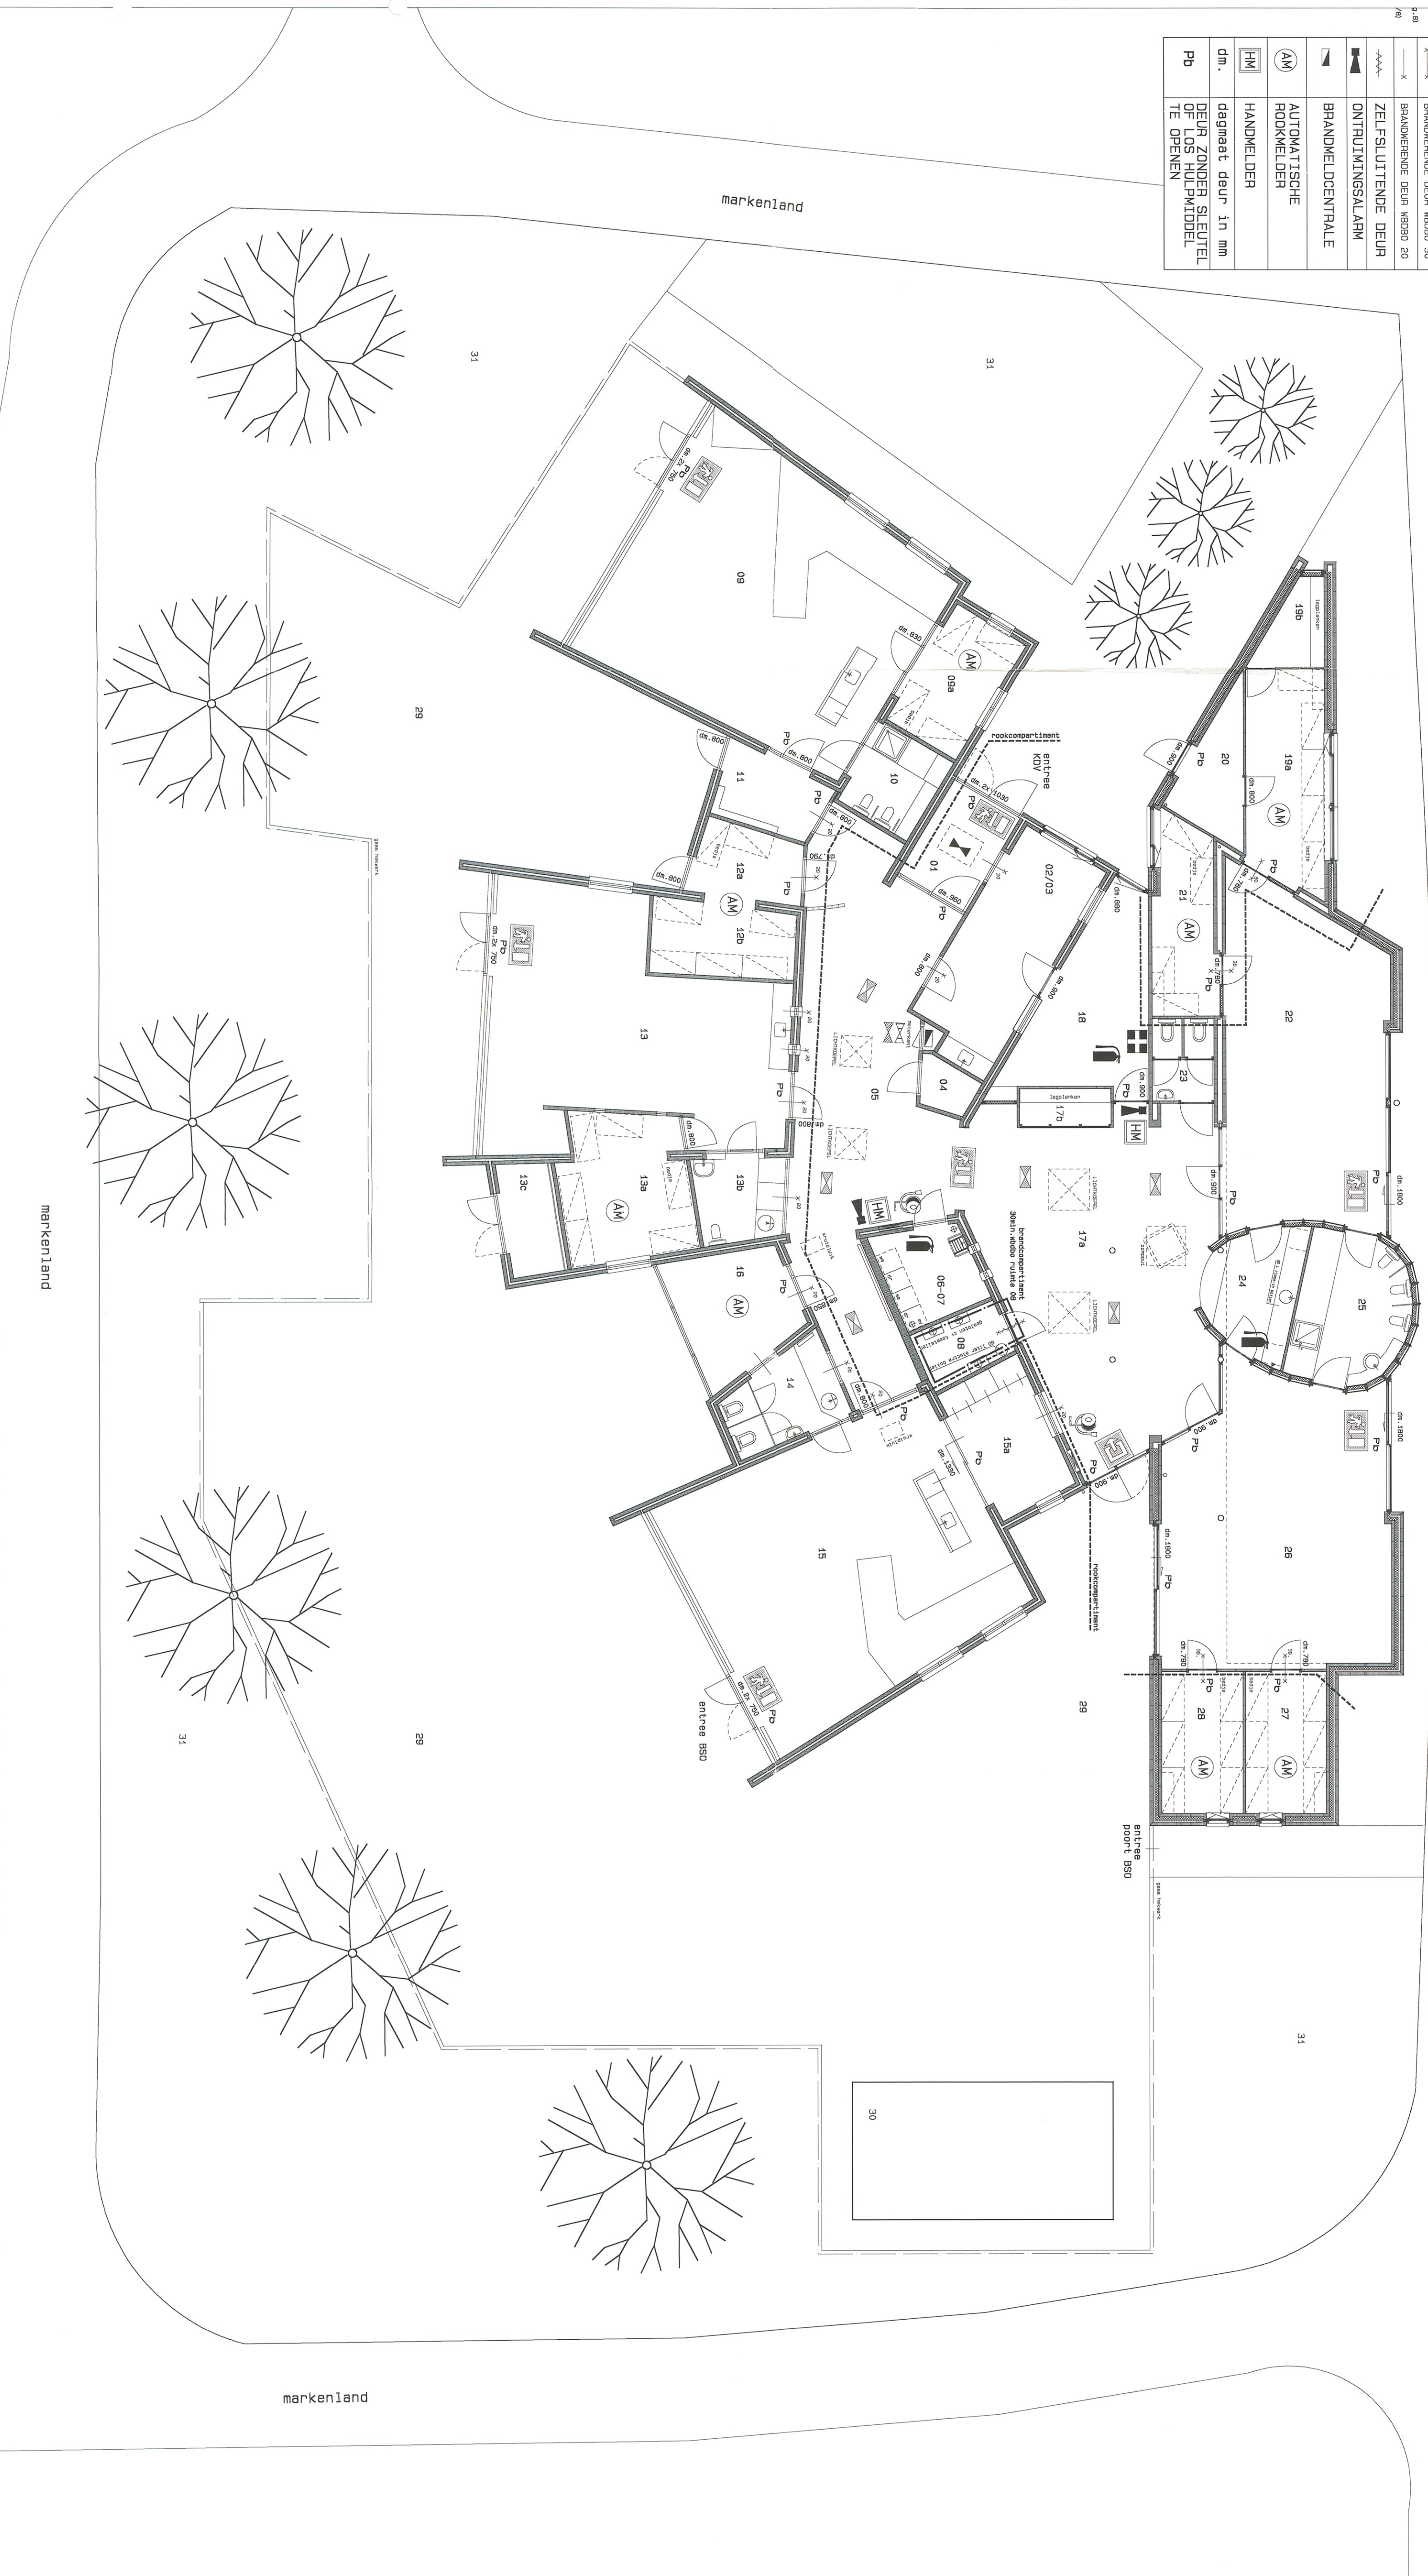


plattegrond 1: 100

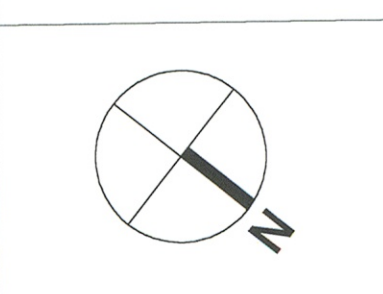

situatie 1: 1000

Gemeente : Eetten-Leur
sectie : K
nummer : 2218
schaal : 1:1000
adres : merkenland 95

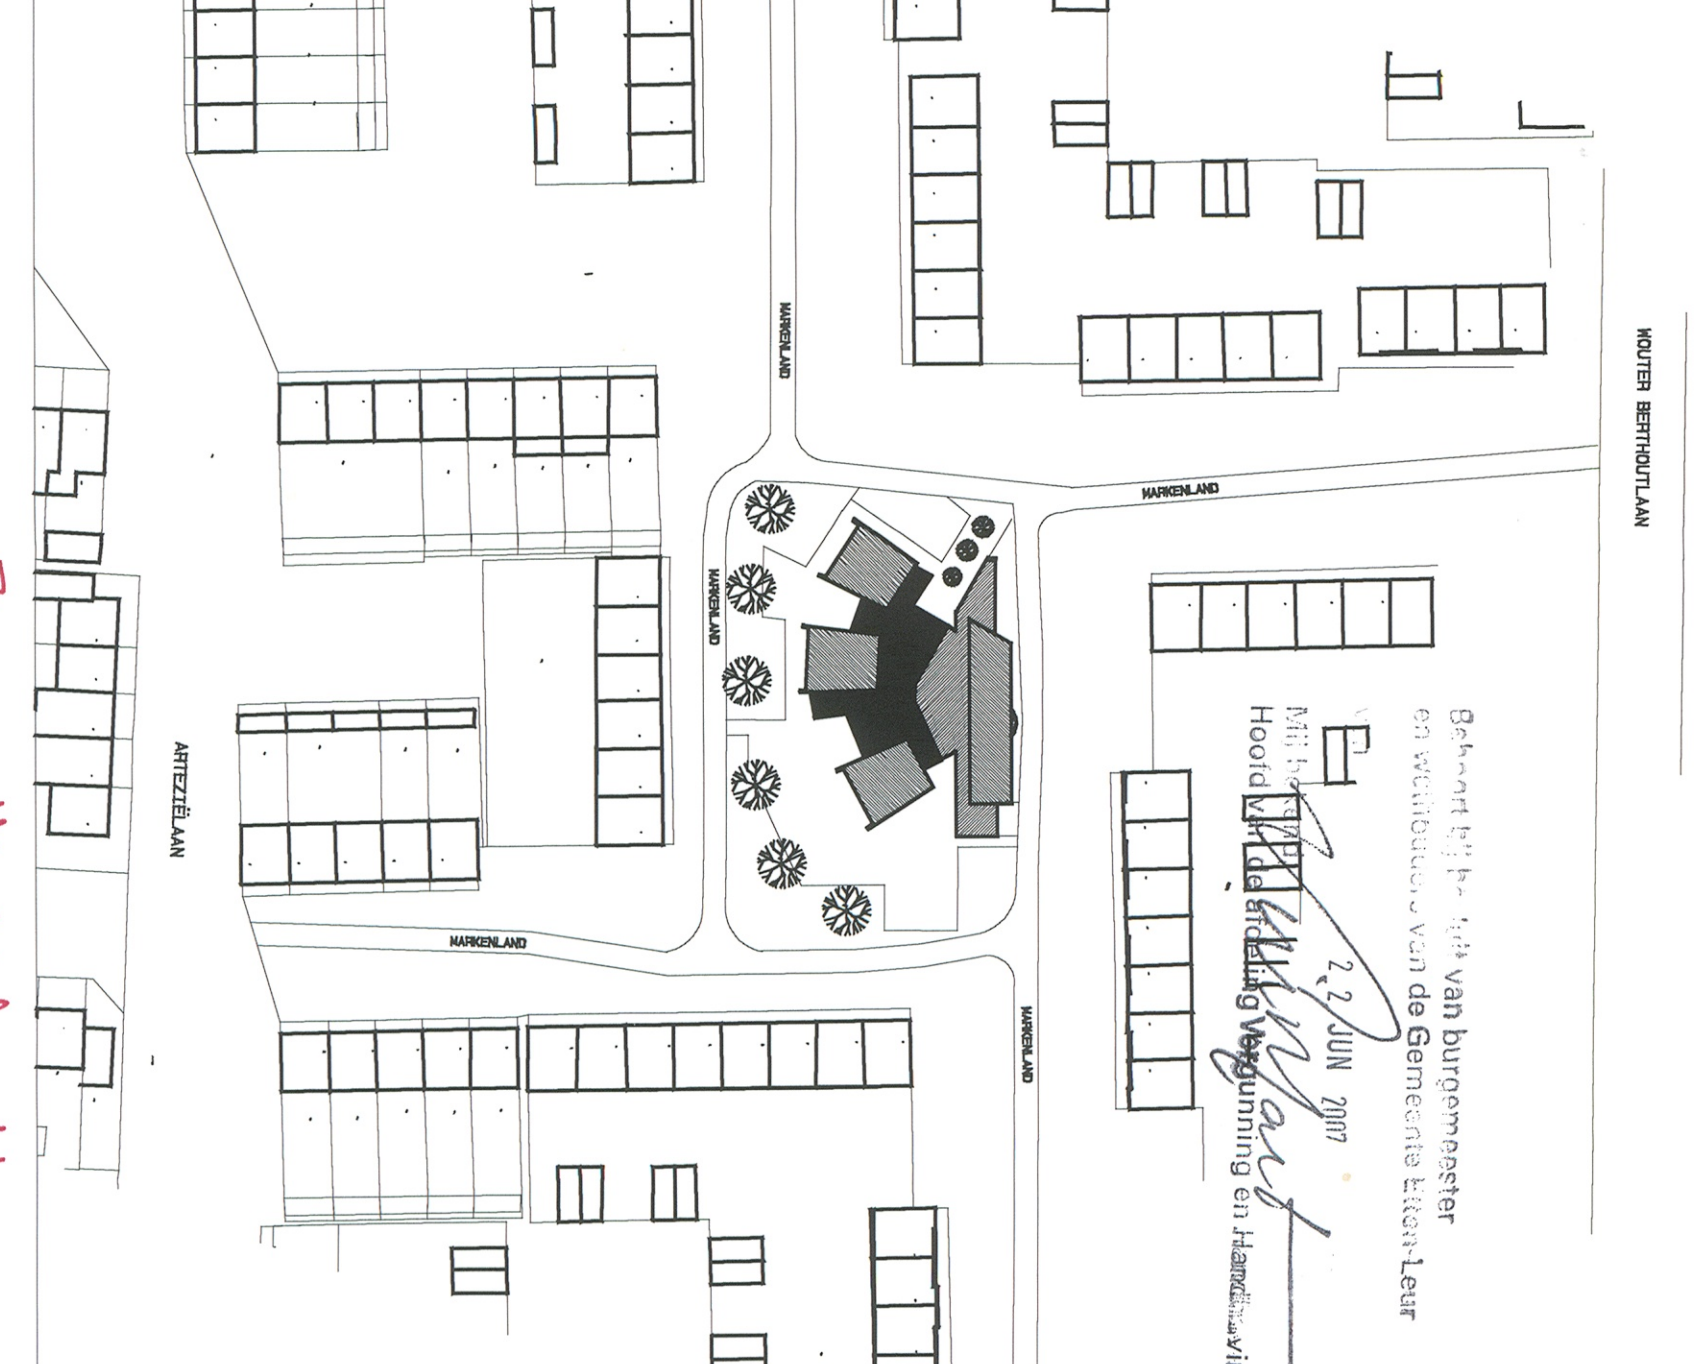

revisietekening

plattegrond - situatie

03

378.2

1: 1000

18.04.06

VDH
VDH
VDH

Architectenbureau
Van den Heuvel & Wilda
52 Aardbeving 8
6705 HX Heteren
T (040) 571 41 39
F (040) 571 41 53
architecten@vhdh.nl

Opdr. : Stichting de merkenlanden
Werk : onderhoud kindercentrum "merkenland"
Plaats : Markenland 95
4871 AV Eetten-Leur